

+170/P4 (= Teil - Ben. Ben.)
1086/P4 (= Richtig Ital.)
3640/P1
478/P2
1095/P1
2650/P4
2587/P

Magistrat der Stadt Wien
Magistratsabteilung 37
Baupolizei

Außenstelle für den 3., 4. und 5. Bezirk
Am Modenapark 1-2, 1030 Wien
Telefax: 711 16/99 03 500

MA 37/3 - Kegelgasse 4/3701/98

(47)

Wien, 30. August 1999
DVR: 0000191


3. Bez., Kegelgasse ONr. 4
EZ 2339 der Kat. Gem. Landstraße

Mr. F. P.
GZ 2339/IV

Endbenützungsbewilligung

Scu

F. d. Abteilungsleiter:

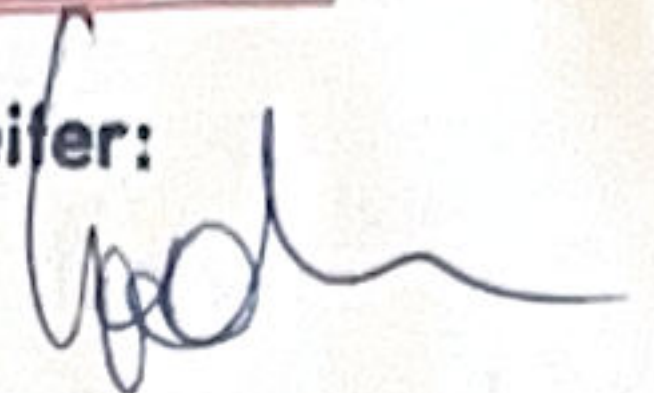

B E S C H E I D

Der Magistrat erteilt gem. § 128 der Bauordnung für Wien die Endbenützungsbewilligung im Nachtrage zur Teilbenützungsbewilligung vom 15. Juli 1994, Zl. MA 37/3 - Kegelgasse 4/170/94, die zufolge der Baubewilligung vom 10. Juli 1991, Zl. MA 37/3 - Kegelgasse 4/3488/90, und den Bewilligungen zur Abweichung von der Baubewilligung vom 13. Juli 1994, Zl. MA 37/3 - Kegelgasse 4/168/94, sowie vom 23. März 1999, Zl. MA 37/3 - Kegelgasse 4/786/99, in dem im Betreff genannten Gebäude geschaffene Wohnung Top Nr. 21 im Dachgeschoß benützen zu lassen.

B e g r ü n d u n g

Da die Bauführung nach dem Ergebnis des Augenscheines vom 26. Mai 1999 den gesetzlichen Bestimmungen entspricht, konnte die Endbenützungsbewilligung erteilt werden.

Rechtsmittelbelehrung

Gegen diesen Bescheid kann binnen zwei Wochen nach Zustellung bei diesem Amt schriftlich Berufung eingebracht werden. Die Berufung hat den Bescheid zu bezeichnen, gegen den sie sich richtet, einen begründeten Berufungsantrag zu enthalten hat und mit ATS 180,-- Bundesstempel zu versehen. Die telefonische oder mündliche Einbringung der Berufung ist nicht zulässig.

Ergeht an:

- 1.) 2.) 3.) Frau Mag. Hannelore Schwanzer als Bauwerberin sowie RAI BetriebsberatungsgesmbH. als Grundeigentümer, z.H. Herrn Mag. Arch. Ing. Horst Kleisch, Hernalser Hauptstraße 114, 1170 Wien als Planverfasser mit Ausführungsplänen A und B


In Abschrift an:

- 4.) E. Sattler BaugesmbH., Ketzergasse 57, 1234 Wien als Bau-
führerin
- 5.) MA 37/3 - mit Ausführungsplan C und Konsens Zl. 3488/90,
Zl. 168/94 sowie Zl. 786/99
- 6.) Finanzamt für den 3. Bezirk
- 7.) zum Akt


Der Sachbearbeiter:
Ing. Adametz, TK
Tel. 711-16/03514 DW

Für den Abteilungsleiter:
Dipl.-Ing. Hahn
Oberstadtbaurat


Für die Richtigkeit
der Ausfertigung:

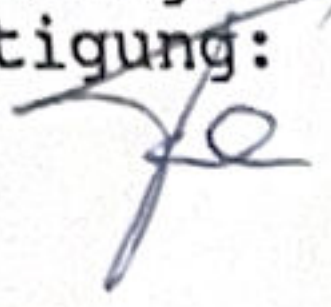


DACHGESCHOSS :

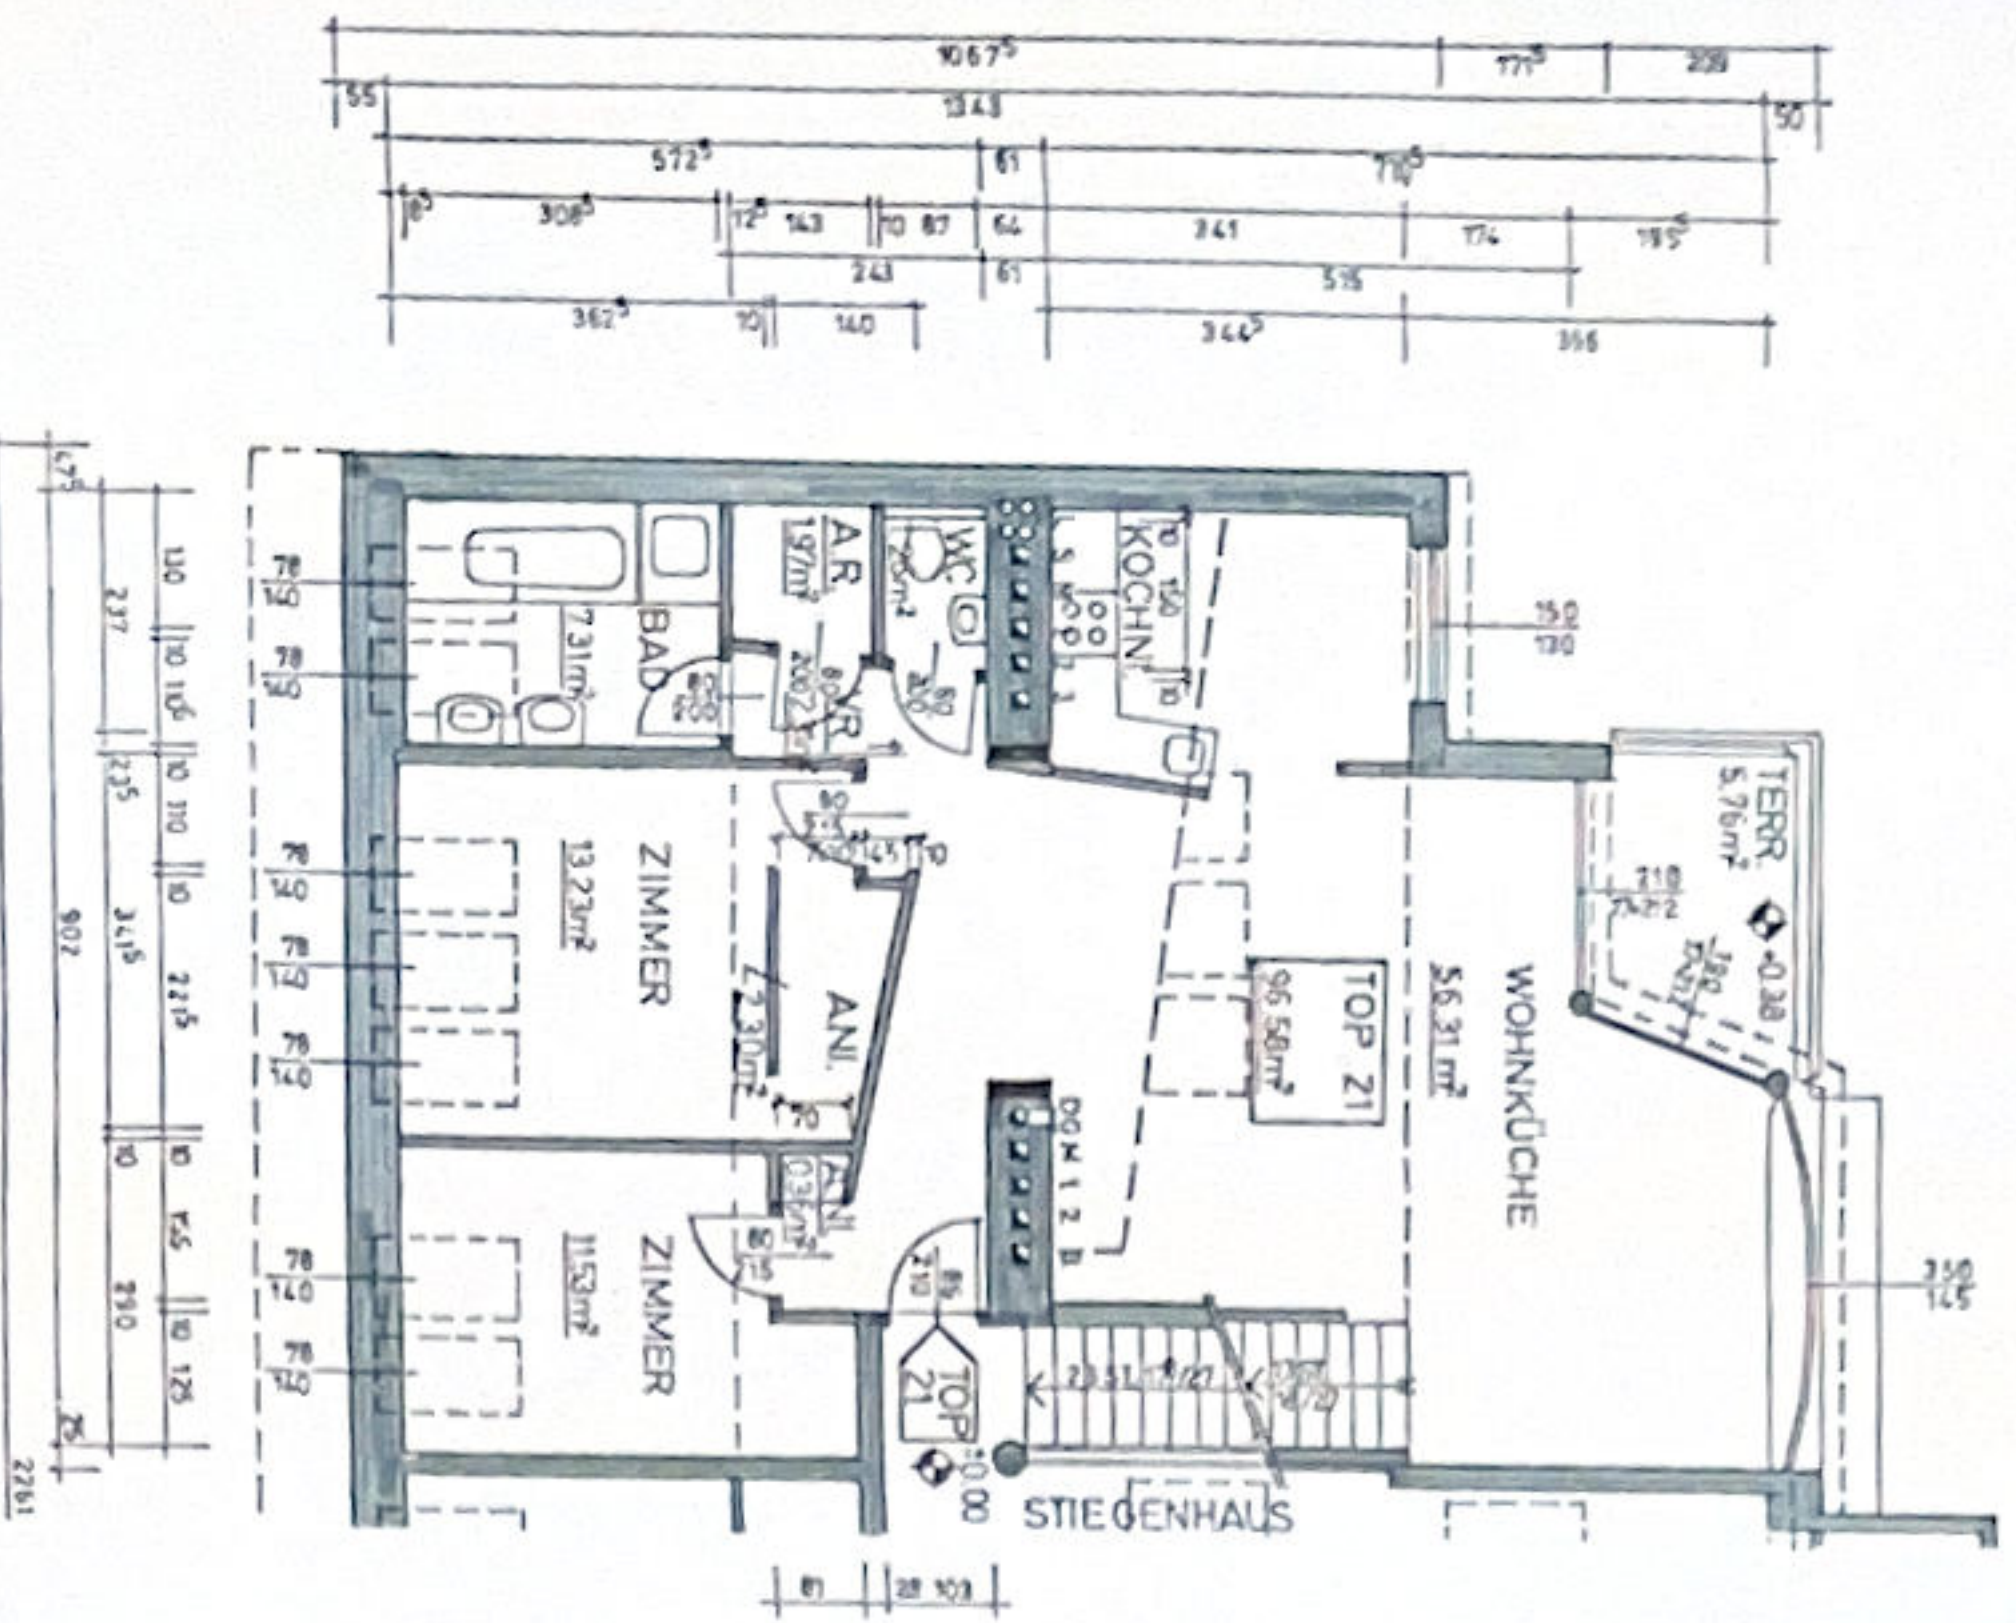


GALERIE / LUFTRAUM :

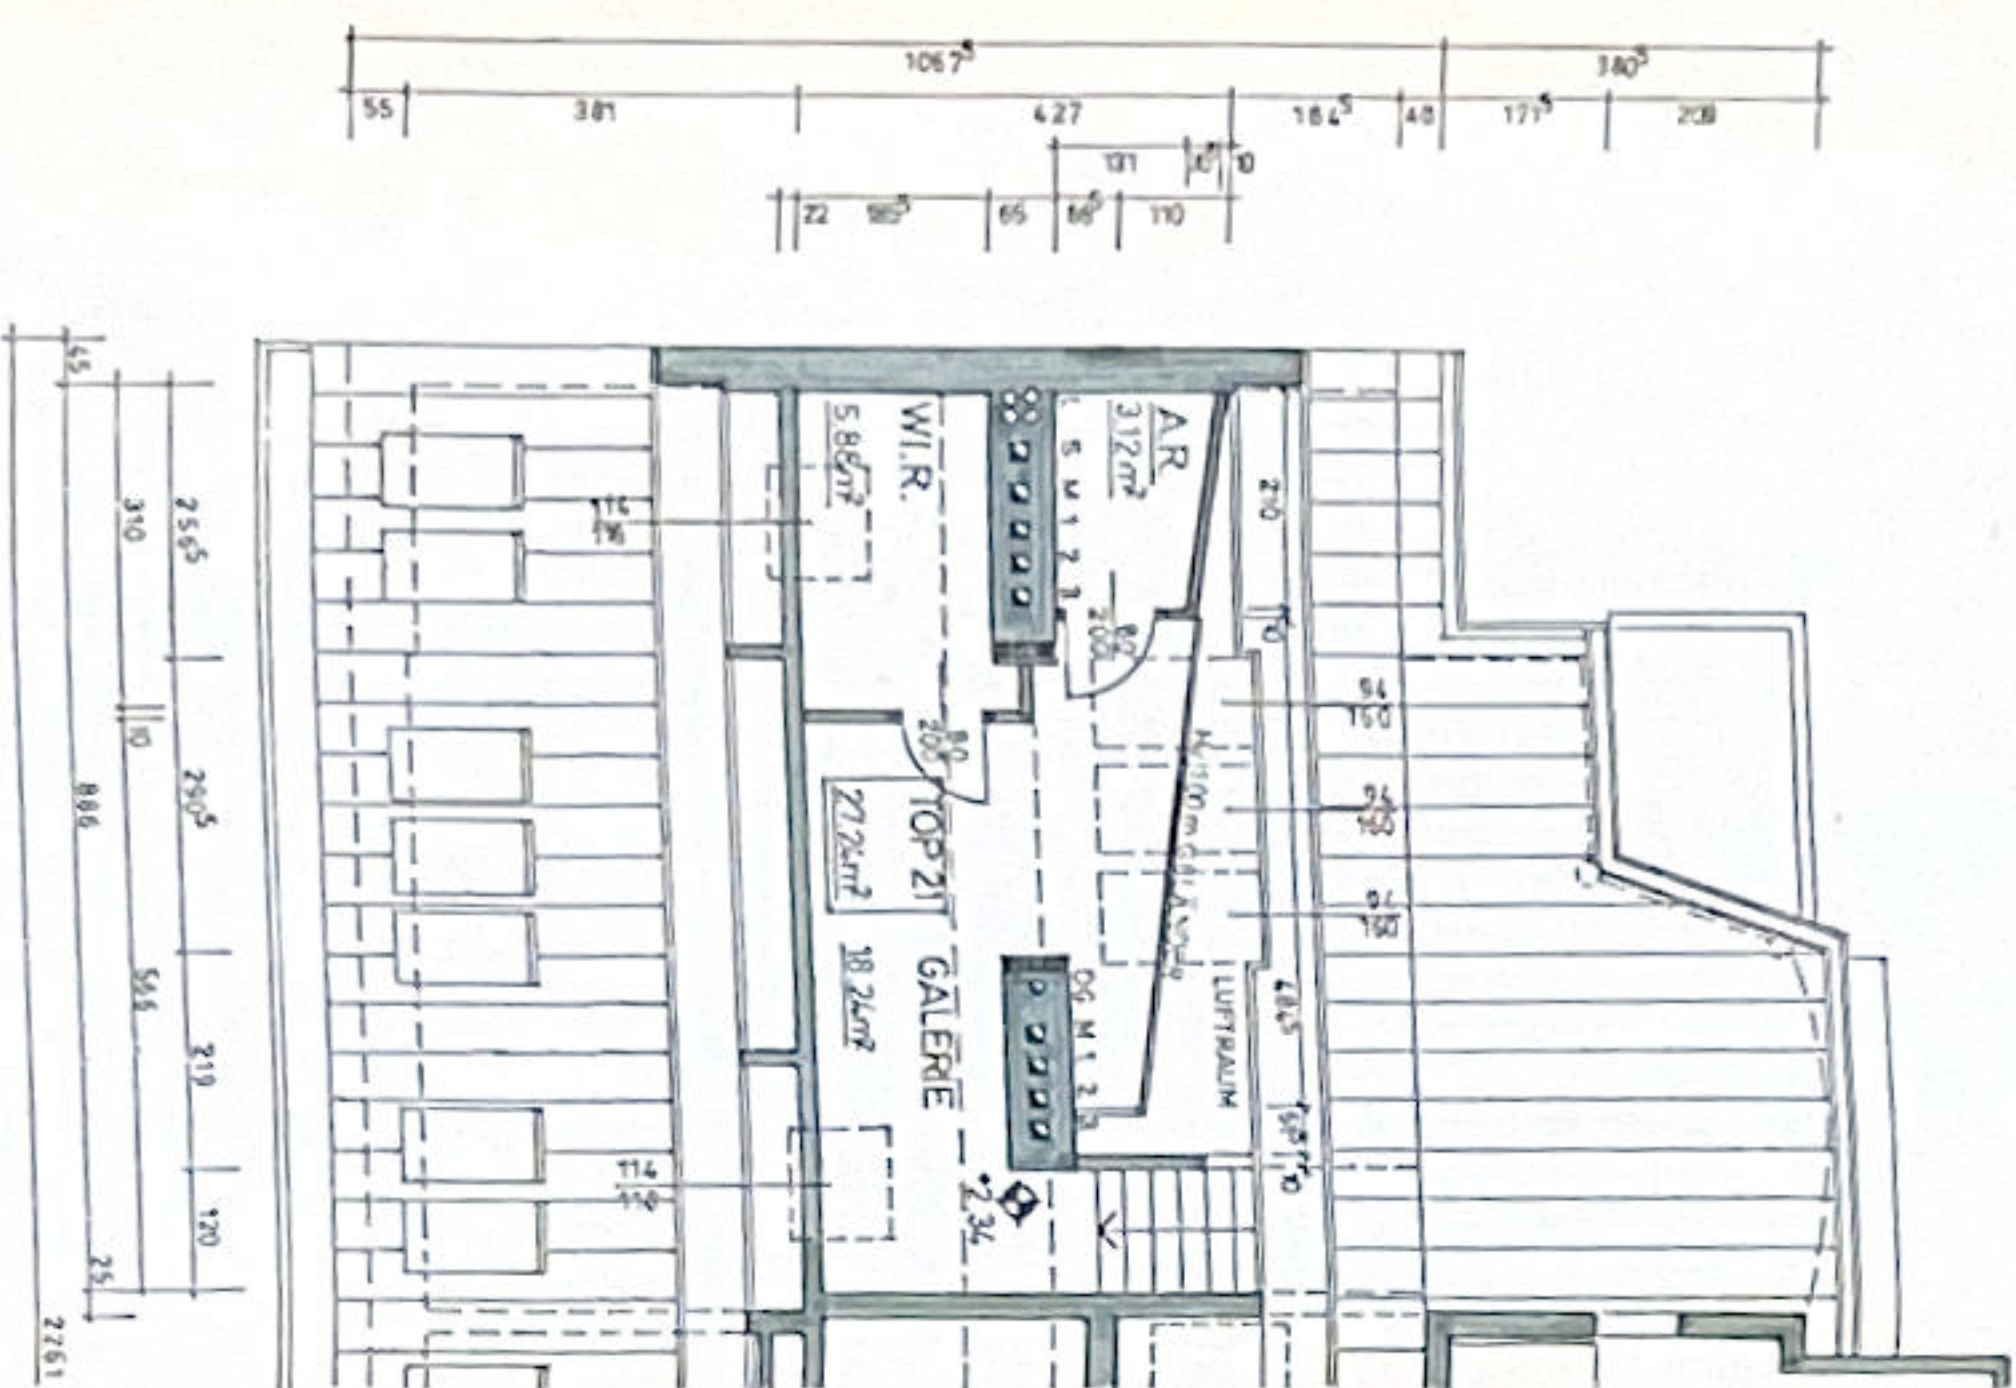

SCHNITT B-B :

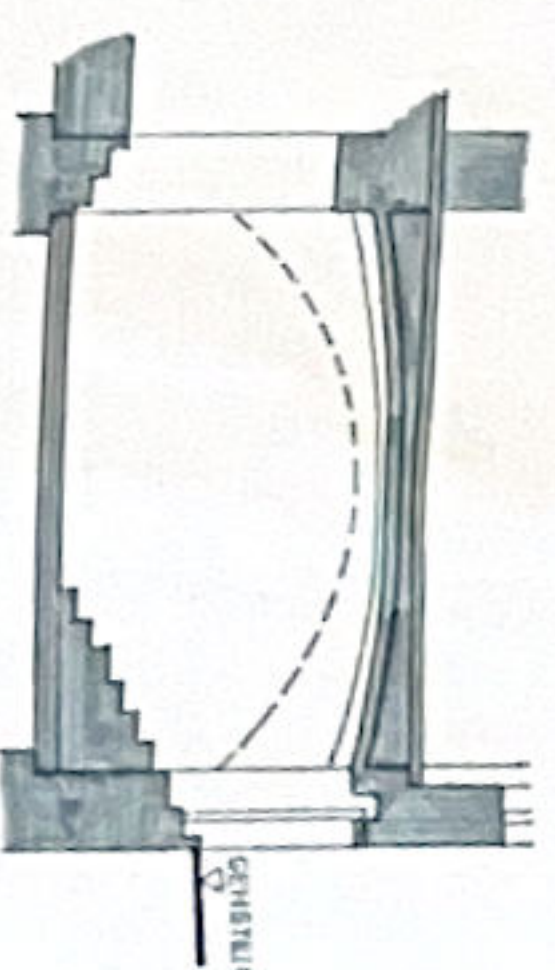

KELLER :

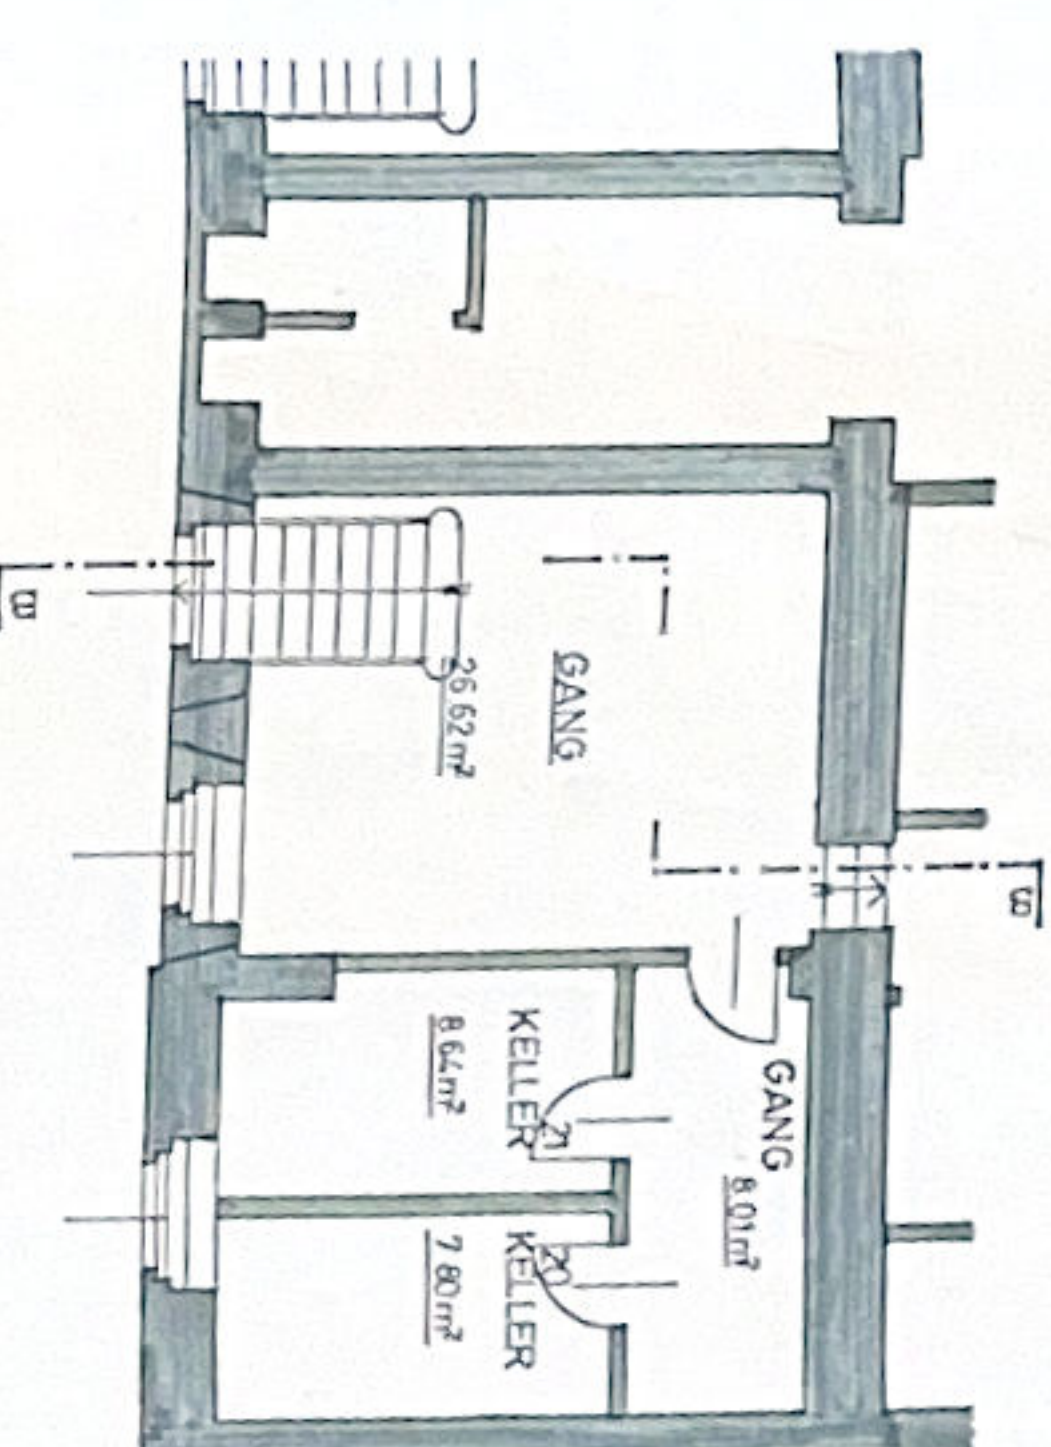

PLAN NR.: KEG/02/99

PARIE : /A/B

BESTANDSPLAN

FÜR DEN DACHGESCHOSSAUSBAU TOP 21 UND ENTFALL DES GARAGENEINBAUES IN

1030 WIEN, KEGELGASSE 4

GST.: 373/3, EZ.: 2339, KAT. GEM.: LANDSTRASSE

PLANINHALT:

GRUNDRISSSE: KELLER, DACHGESCHOSS, GALERIE
SCHNITT: KELLER

M = 1 : 100
M = 1 : 100

GRUNDEIGENTÜMER:

R.A.I. Betriebsberatungs-Gesellschaft m.b.H.
1020 Wien, Gredlerstraße 4 / 10

BAUWERBER:

Mag. Hannelore SCHWANZER
1020 Wien, Gredlerstraße 4 / 10

PLANVERFASSEN:

ARCHITEKT-ING. MAG. ARCH.
HORST KLEISCH
STAATL. BEF. U. BEI. ZIVILTECHNIKER
1170 WIEN, HERNALSER HAUPTSTR. 114
TEL. 48 47 510 FAX. 48 47 511

BAUFÜHRER:

E. SATLER
Baugesellschaft m.b.H.
1234 Wien, Ketzerergasse 57

E. SATLER
Baugesellschaft m.b.H.
Ketzerergasse 57
1234 Wien, Tel. 600 49 01
Fax 600 49 85



1234 Wien, Tel. 600 49 01
Fax 600 49 85

WIEN, APRIL 1999